











Die Höhen wurden mit GPS gemessen.

Im übrigen gelten die entsprechenden Zeichenvorschriften für Katasterkarten und Vermessungsrisse sowie die Zeichen für Bauvorlagen gemäß BauprüfVO und die textlichen Festsetzungen des Bebauungsplanes.

Sollten der Plan nicht innerhalb eines Jahres nach Fertigstellung verwendet wird, ist eine Überprüfung insbesondere der Höhenangaben erforderlich.

Es kann keine Gewähr dafür übernommen werden, dass das dargestellte Baugebiet frei von unterirdischen Leitungen und Bauwerken ist!

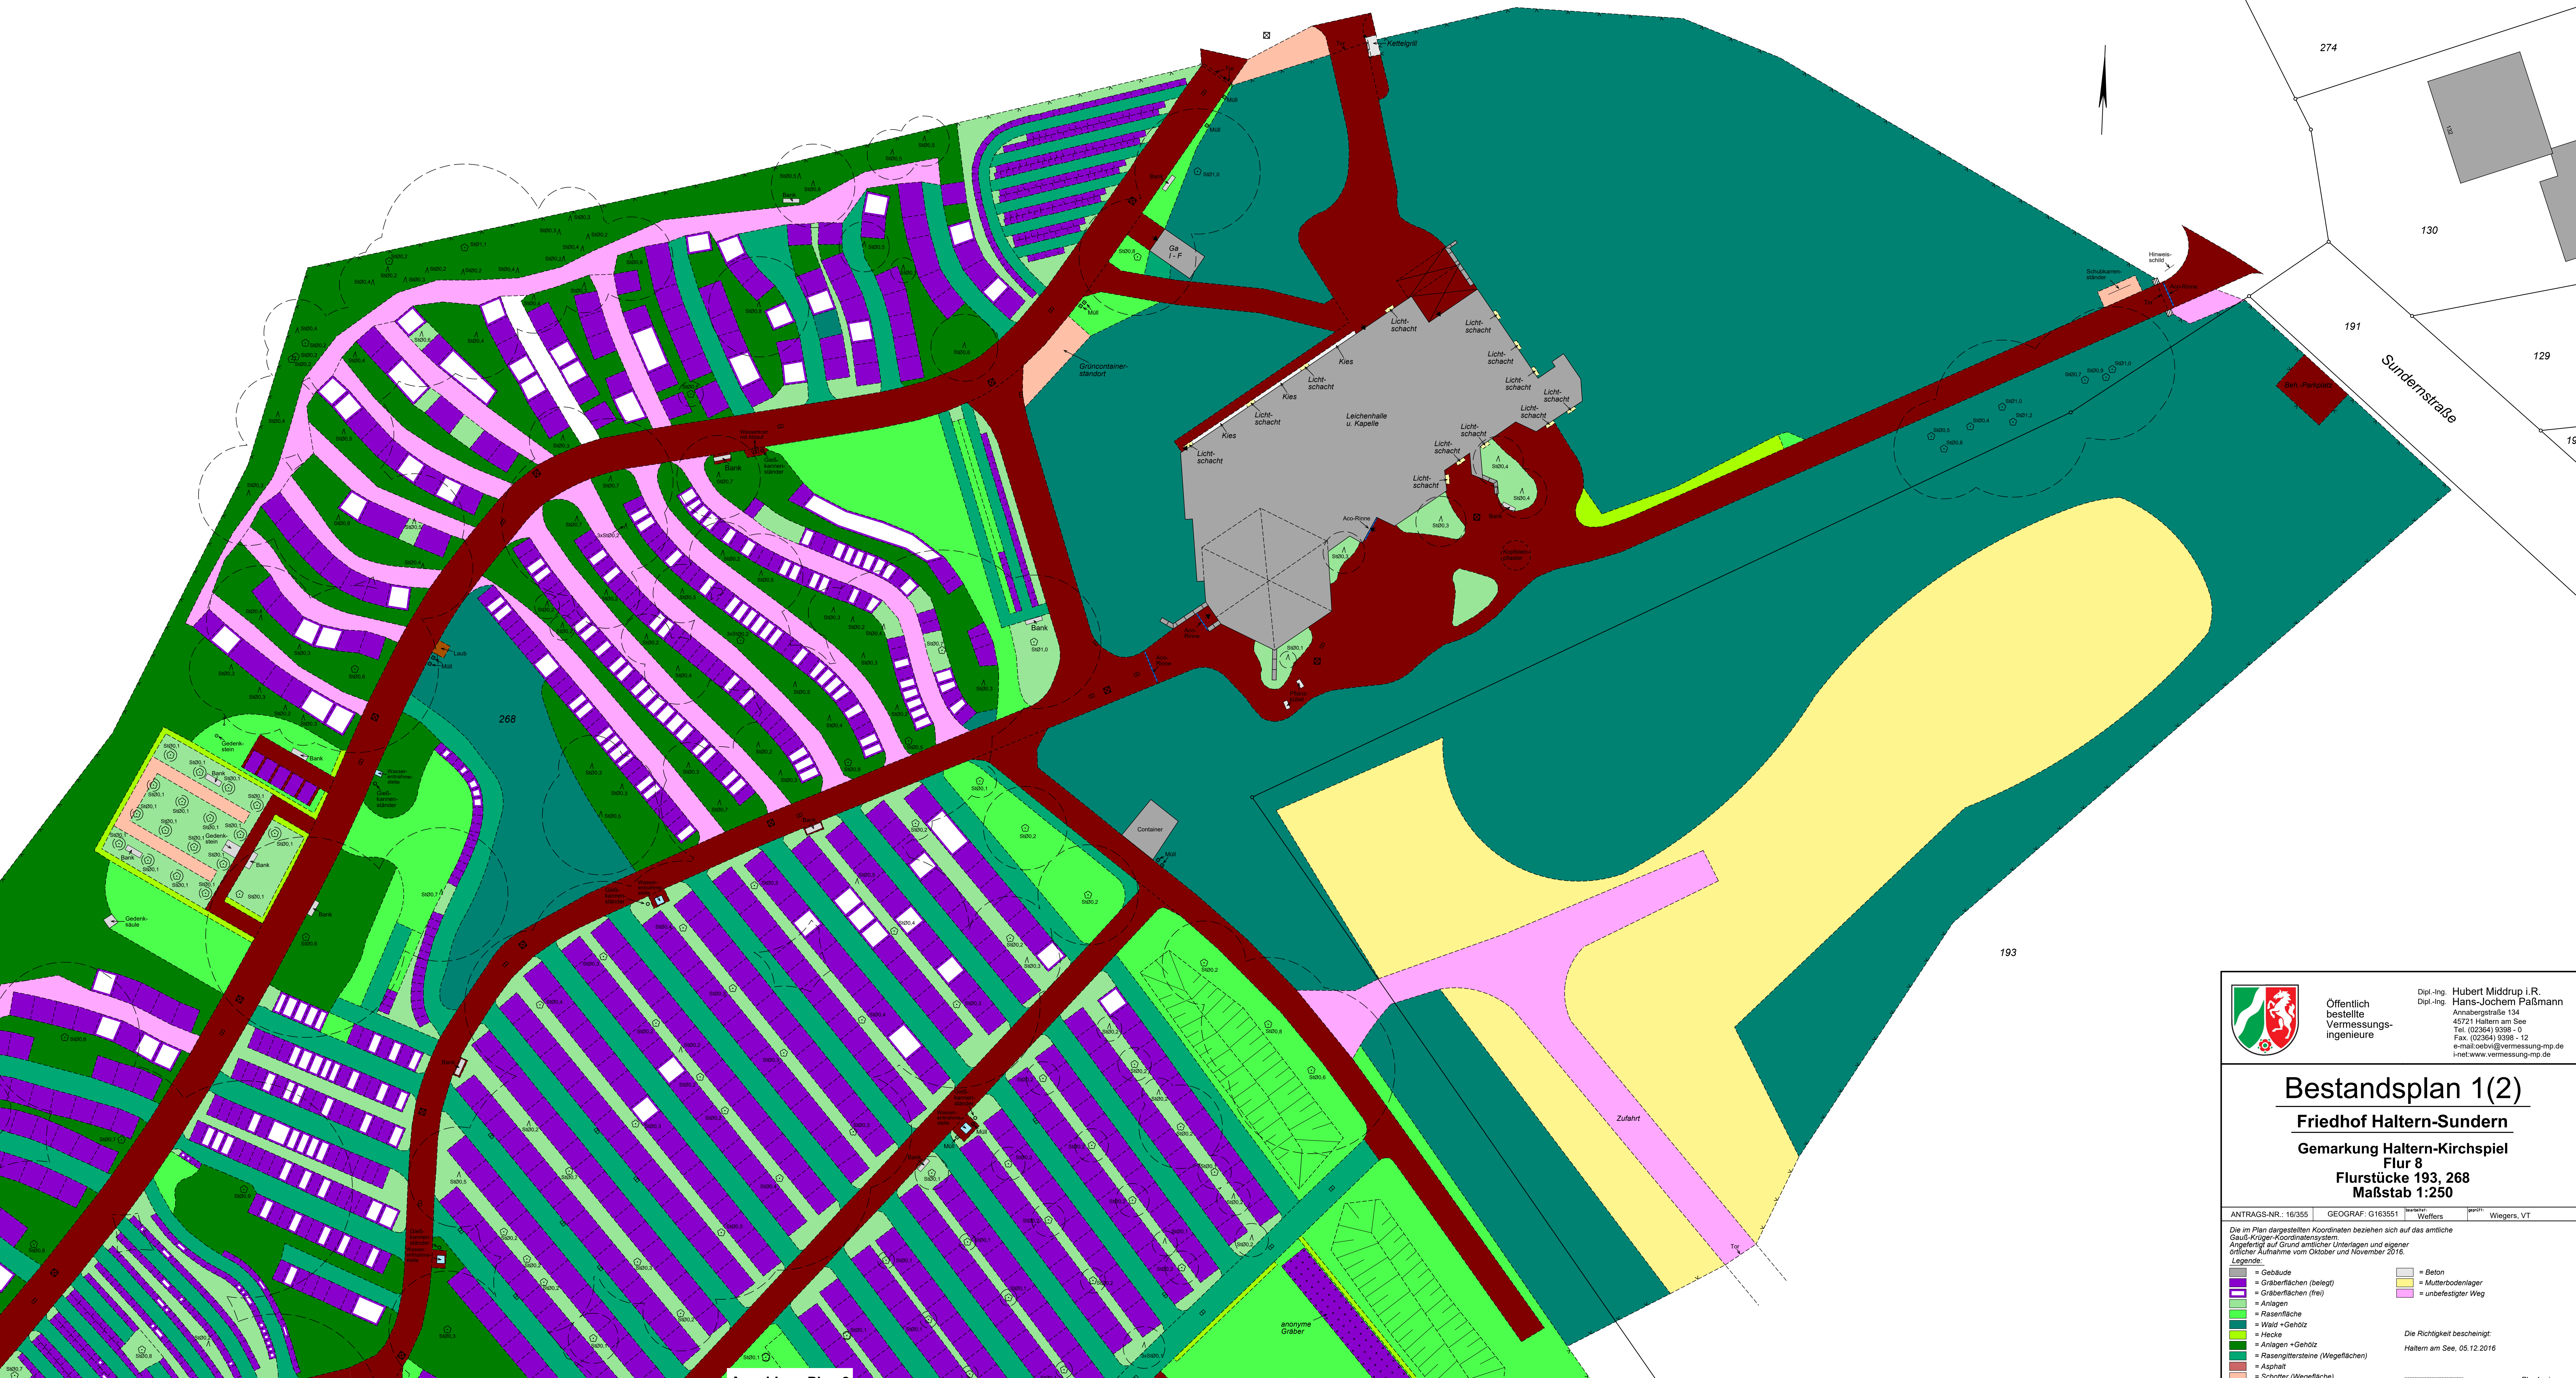

Öffentlich bestellte Vermessungsingenieure

Dipl.-Ing. Hubert Middrup i.R.
Dipl.-Ing. Hans-Joachim Paßmann
Annabergrstraße 134
45721 Haltern am See
Tel. (02364) 9398 - 0
Fax: (02364) 9398 - 12
e-mail: oebvi@vermessung-mp.de
i-net: www.vermessung-mp.de

Bestandsplan 1(2)
Friedhof Haltern-Sundern
Gemarkung Haltern-Kirchspiel
Flur 8
Flurstücke 193, 268
Maßstab 1:250

ANTRAGS-NR.: 16/355 GEOGRAF.: G163551 Weflers, VT Wieggers, VT

Die im Plan dargestellten Koordinaten beziehen sich auf das amtliche Gauß-Krüger-Koordinatensystem. Angewandt auf Grund amtlicher Unterlagen und eigener örtlicher Aufnahme vom Oktober und November 2016.

Legende:

- Gebäude
- Gräberflächen (belegt)
- Gräberflächen (frei)
- Anlagen
- Rasenfläche
- Wald + Gehölz
- Flecke
- Anlagen + Gehölz
- Rasengittersteine (Wegeflächen)
- Asphalt
- Schotter (Wegefläche)
- Pflaster
- Beton
- Mutterbodenlager
- unbefestigter Weg

Die Richtigkeit bescheinigt:
Haltern am See, 05.12.2016

Off best Verm.-ing. Plan1.mxd Stand: 05.12.2016

Anschluss Plan 2